



As Built  
Reti eseguite




SCALA 1:200  
ver.3.0 43  
Rif. prog.100615

Il Progettista e Direttore Lavori  
Ing. Michele ORMESE

I Proprietari

TAVOLA  
**3/5**

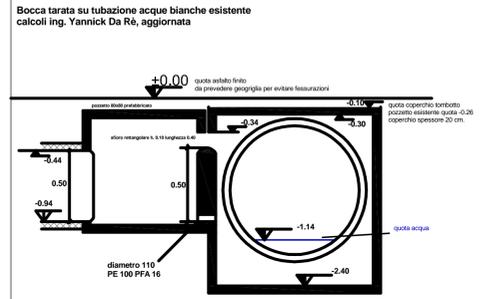

**LEGENDA:**

- |  |   |
|--|---|
| <p>FOGNATURA NERA - TUBAZIONE IN PVC diametro 200</p> <p>FOGNATURA NERA - TUBAZIONE IN PVC diametro 160</p> <p>POZZETTO diametro 100 cm.</p> <p>POZZETTO ALLACCIO ISPEZIONABILE CON SIFONE "FIRENZE"</p> <p>POZZETTO 40x40 cm.</p> <p>Condotta acque meteoriche c.a. diametro 60 cm. p. 0.5 % tubazione rinforzata</p> <p>■ Caditoia sifonata</p> <p>⊗ IMPIANTO PUBBLICA ILLUMINAZIONE</p> <p>Tubazione 95 mm. quota relativa strada -1.10</p> | <p>Tubazione rete ENEL dorsale PVC 160 allacciamenti PVC 125 pendenza strada quota relativa -1.40</p> <p>Tubazione acquedotto PVC DN 90 PN 16 pendenza strada quota relativa -1.10</p> <p>Tubazione telecom principale pvc 125 allaccio pvc 63 pendenza strada quota relativa -1.40</p> <p>colonnina telefonica tre tubi pvc 63</p> <p>pozzetto 60x120</p> <p>pozzetto 60x60</p> <p>Tubazione rete gas pendenza strada quota relativa -1.30</p> |
|--|---|

